


M 1: 2 000

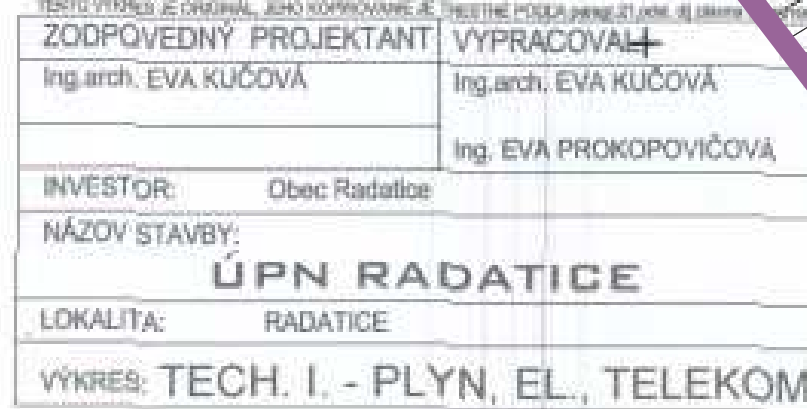

STAVBA

Č. ZÁK. 08/006
FORMÁT 39% A4
MIERKA 1:2000

VÝKRESU 5


HRV
QW1
O-QW1
SP1
V1
VF1
Z1

HROMADNÁ PRÁCA
 VÝROBA VÝROBKOV
 POLYMERŮ / OBYT. P.
 ŠPORTOVO - REKREAČNÉ
 PLOCHÝ VÝROBY
 (POMER) VÝROBY
 (POMER) VÝROBY

	$M=1:2000$	NÄZ
		STU
		OBS
		HLA Ing, a

OV ZÁKAZKY	ZMENY A DO
PEŇ, KATEGÓRIA	
SAH VÝKRESU	TECH. I.
VNÝ RIEŠITEĽ	ZHOTOV
rch.Vladimír Ligus	

DOPLNKY č. 1 ÚPN
NÁVRH
- PLYN, EL., TELE
TEL'

OBCE	OBSTARANIE
	DÁTUM 04/2021
KOM.	MIERKA 1:2000
RESILIL	ČÍSLO VÝKRESU
Čechmaniková Janka	

5